

КАДАСТРОВЫЙ ПАСПОРТ
помещения

Лист №1, всего листов 2

Дата 06.04.2011

~~Кадастровый номер~~ 52:18:0060200:0:7/3~~Кадастровый номер~~ (ранее~~кадастровый~~ учетный номер) 3648~~Кадастровый номер~~ объекта недвижимого имущества~~Кадастровый номер~~ здания (сооружения), в котором расположено помещение~~Кадастровый номер~~ 52:18:0060200:0:7~~Этаж (этажи)~~, на котором расположено помещение Этаж № 1~~Общая площадь~~ помещения 54.1 кв. м~~Адрес (местоположение):~~

Субъект Российской Федерации	обл Нижегородская	
Район		
Муниципальное образование	Тип	г
	наименование	Нижний Новгород
Населенный пункт	Тип	
	наименование	
Улица (проспект, переулок и т.д.)	Тип	ул
	наименование	Яблонева
Номер дома	7	
Номер корпуса		
Номер строения		
Литера		
Номер помещения (квартиры)	П1	
Иное описание местоположения	Нижегородская обл, г Нижний Новгород, Нижегородский р-н, ул Яблонева, дом 7	

- 1.5. Назначение помещения _____ нежилое
(жилое, нежилое)
- 1.6. Вид жилого помещения в многоквартирном доме _____
(комната, квартира)
- 1.7. Кадастровый номер квартиры, в которой расположена комната _____
- 1.8. Номер помещения на поэтажном плане _____
- 1.9. Предыдущие кадастровые (условные) номера объекта недвижимого имущества: _____
- 1.10. Примечание: Общая площадь увеличилась на 2,3 кв.м. в т.ч. основная увеличилась на 3,5 кв.м. за счет уточнения площадей при обследовании помещения
- 1.11. Федеральное государственное учреждение "Земельная кадастровая палата" по Нижегородской области
(наименование органа или организации)

Начальник отдела ввода данных и обработки
документов № 4
(полное наименование должности)

Н. С. Башева
(инициалы, фамилия)



КАДАСТРОВЫЙ ПАСПОРТ
помещения

Лист №2, вкл.


Кадастровый номер 52:18:0060200:0:7/3

Инвентарный номер

(ранее присвоенный учетный номер) 3648


1. План расположения помещения на этаже

3. План помещения (выкопировка из поэтажного плана)

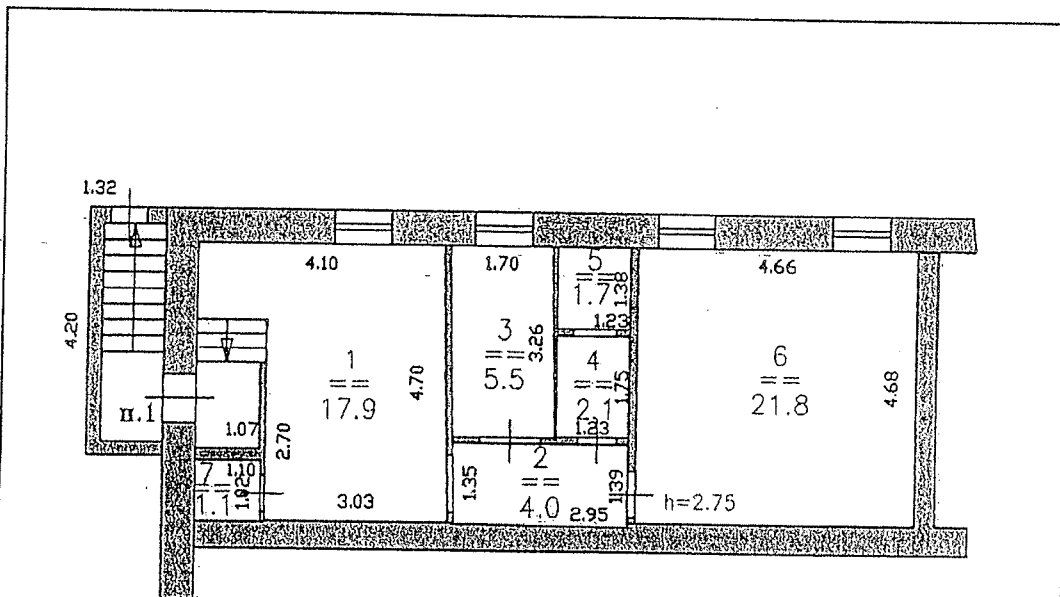


Масштаб 1:131

Начальник отдела ввода данных и обработки
документов № 4
(полное наименование должности)

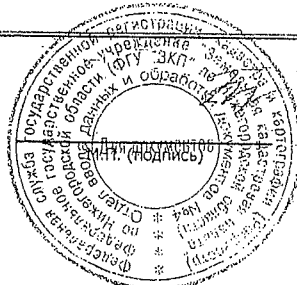

Н. С. Башева
(инициалы, фамилия)

3. План помещения (выкопировка из поэтажного плана)

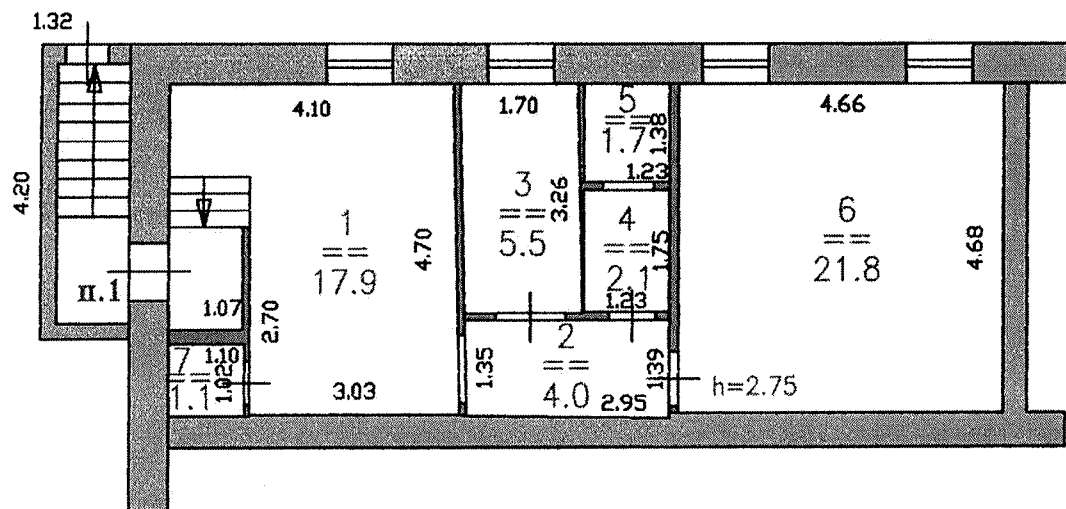

№ на плане	Площадь кв.м
---------------	-----------------

ия площадей при

Масштаб 1 : 100